


# BESTANDSPLAN

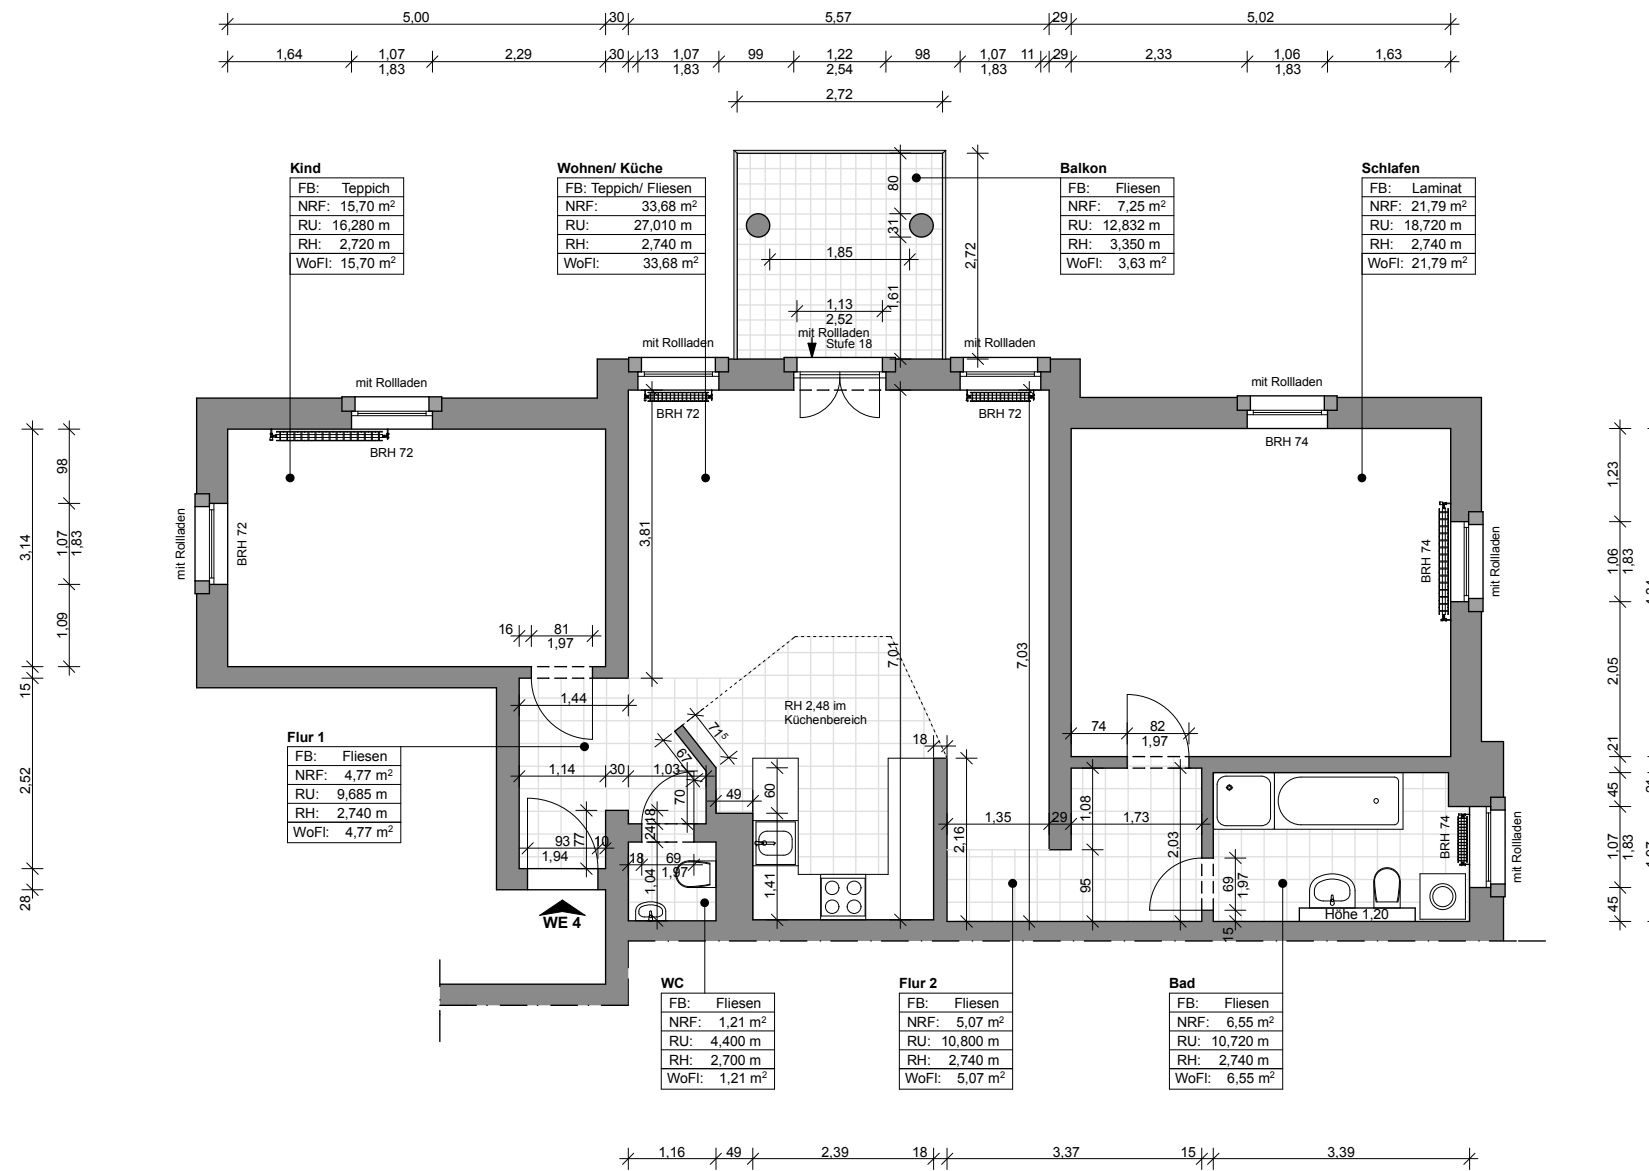

HEINRICH - ZILLE - STRASSE

**OBJEKTANSCHRIFT** Heinrich-Zille- Straße 7  
01219 Dresden

**DARSTELLUNG** 1. OBERGESCHOSS  
WE 4

Maßstab: 1:100  
Planformat: A3  
Planstand: 22.01.2019

**VERMESSEN VON** elbcontor GmbH  
Quartier Frauenkirche VI  
Galeriestraße 22  
D - 01067 Dresden

**KONTAKT** TEL +49 351 65615282  
Fax +49 351 65615283  
MAIL info@elbcontor-  
grundrisse.com

## HINWEIS

Gemessen wurde mit: Leica DISTO S910 Laser. Markt-  
üblichen Zollstock - Längenmessungen wurden beid-  
seitig ausgeführt. Die Messung wurde nicht verfor-  
mungsangepasst durchgeführt. Abmessungsbezeich-  
nungen der Tragglieder können +- 2,0 cm abweichen.  
Alle Längenangaben verstehen sich als ca. Längen.  
Die Messung der Räume erfolgt in ca. 1,00 m Höhe.  
Dachkonstruktionen, Fassadenziegel, Fassadendetails  
wurden nur teilweise gemessen insofern möglich.  
Maßangaben sind nicht als Grundlage für Fertigung  
von Möbeln und Küchen geeignet.

elbcontor  
AUFMAßE - CAD - GRUNDRISSSE

www.elbcontor-grundrisse.com